


ING. ERDOGAN KESKIN
CARLEBACHSTR. 27
51145 KÖLN 0163 4060978
INFO@EK-ARCHITEKTUR.DE

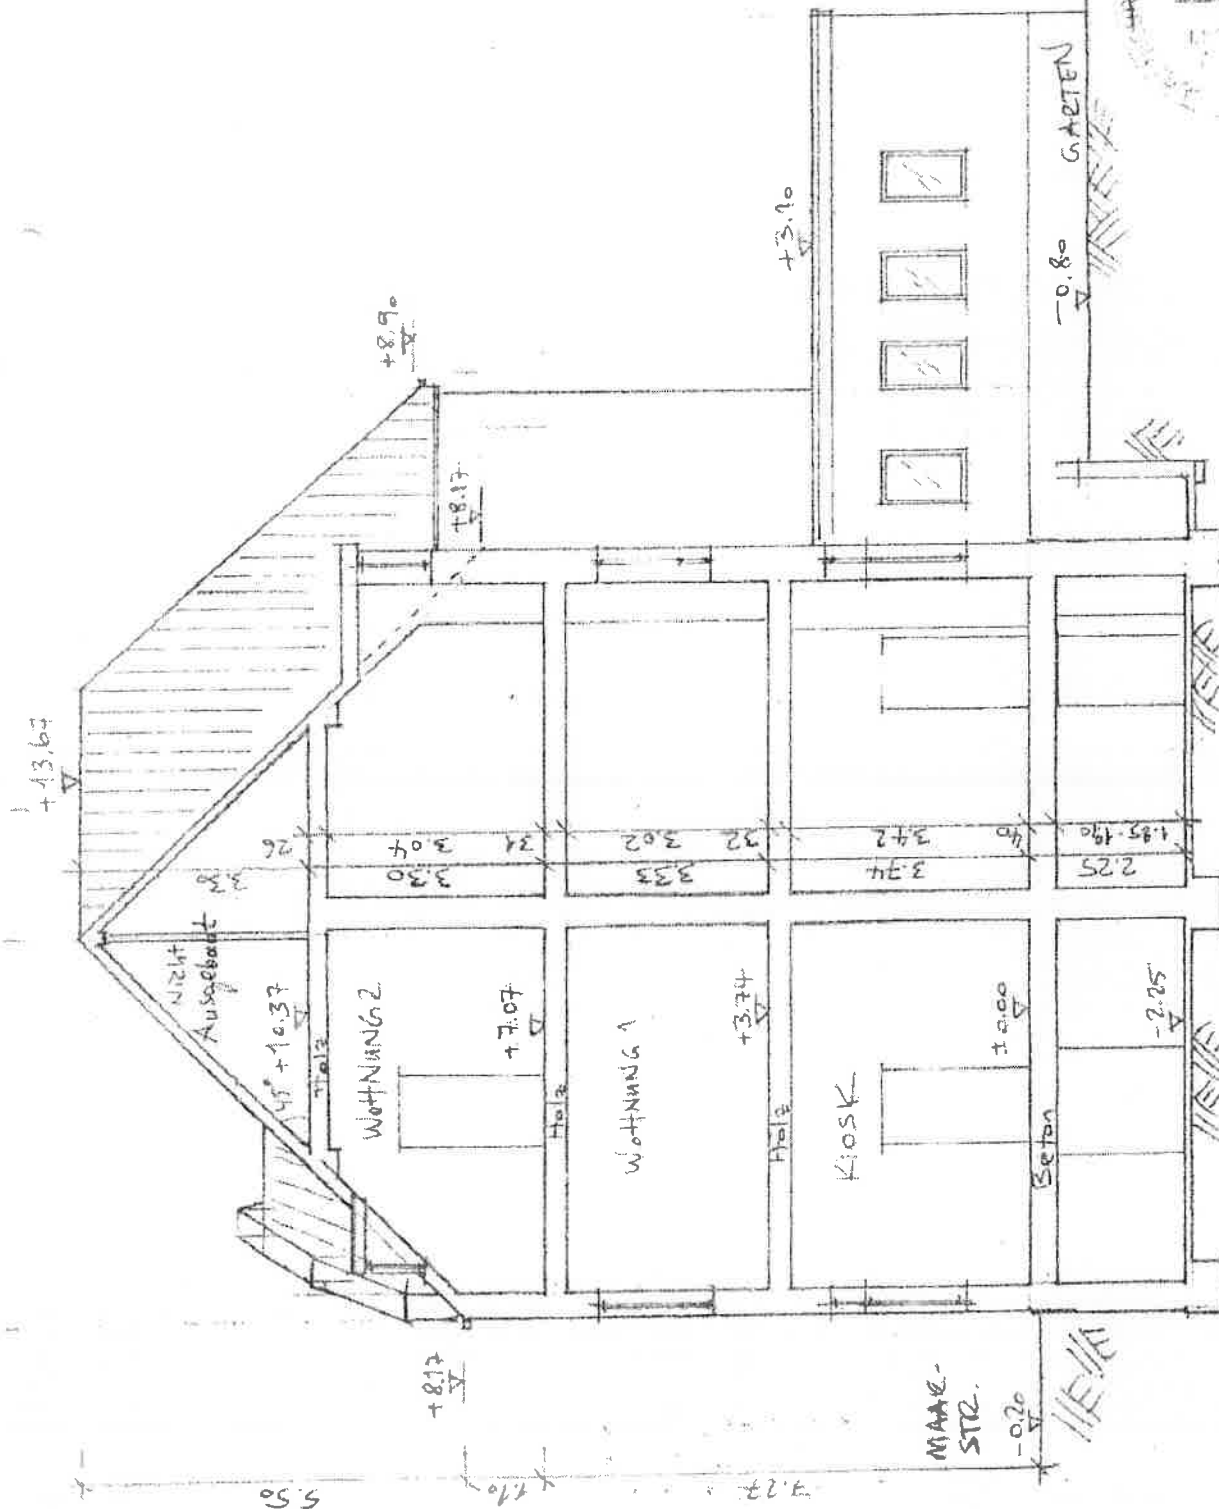


Brieler Str. 91, 5107 Köln

KELLERGEOSCHLOSS M:1/100
(BESTANDSPLAN)

ING. ERDOGAN KESKIN
CARLBACHSTR. 27
51145 KÖLN 0183 4860970
INFO@EK-ARCHITEXTUR.DE


K/ 16.11.20

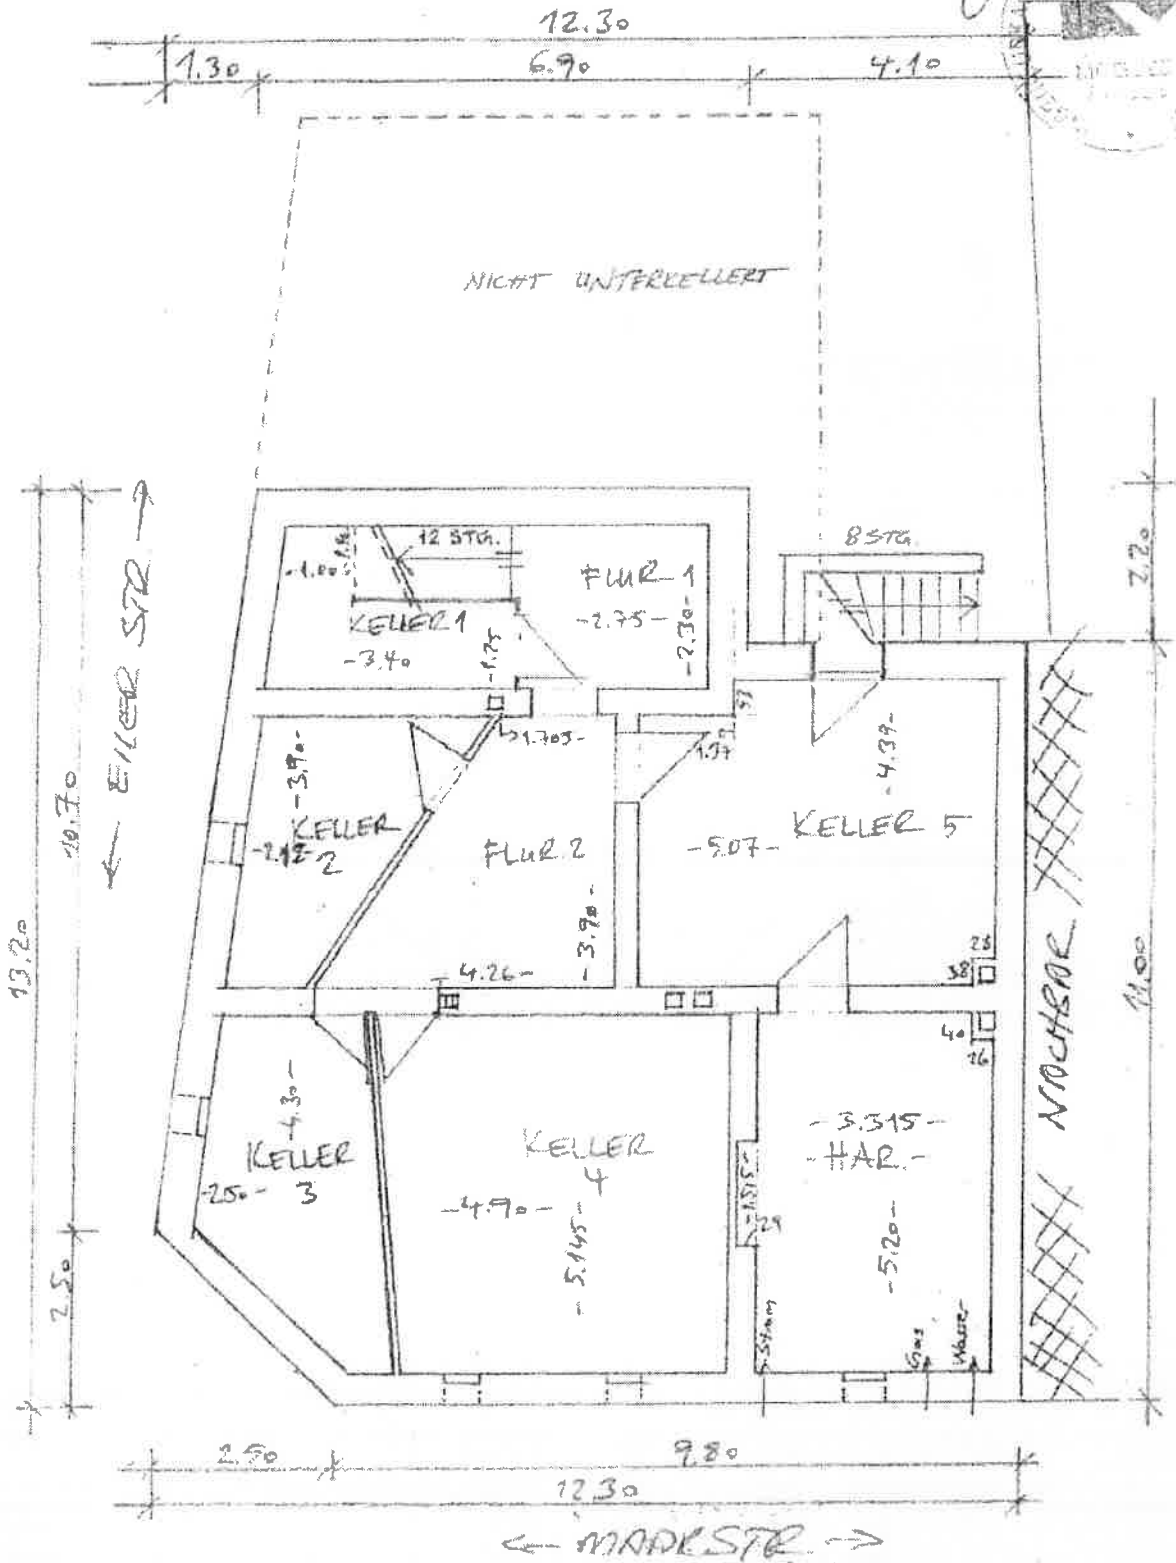

Bv: Eiler Str. 99, 51107 Köln
 OBERGESCHOSS M: 1/100
 (BESTANDSPLAN)


16.11.2014

ING. ERDOGAN KESKIN
 CARLBACHSTR. 27
 51145 KÖLN ☎ 0163 40 60 970
 INFO@EK-ARCHITECTUR.DE

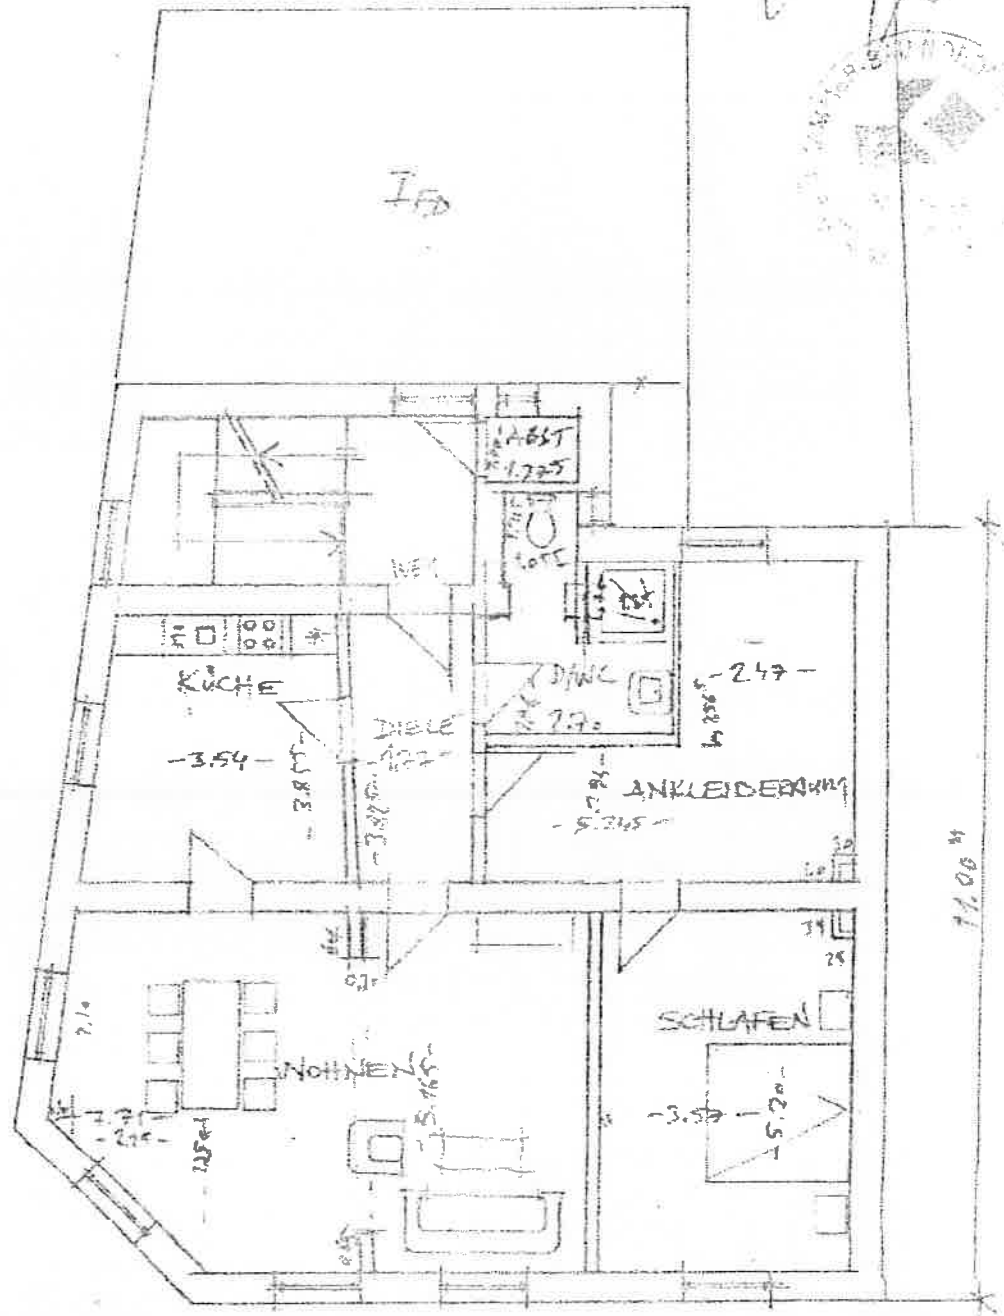

DACHGESCHOSS M: 1/100
(BESTANDSPLAN)

ING. ERDOGAN KESKIN
CARLEBACHSTR. 27
51145 KÖLN & 0183 40 60 270
INFO@EK-ARCHITEKTUR.DE

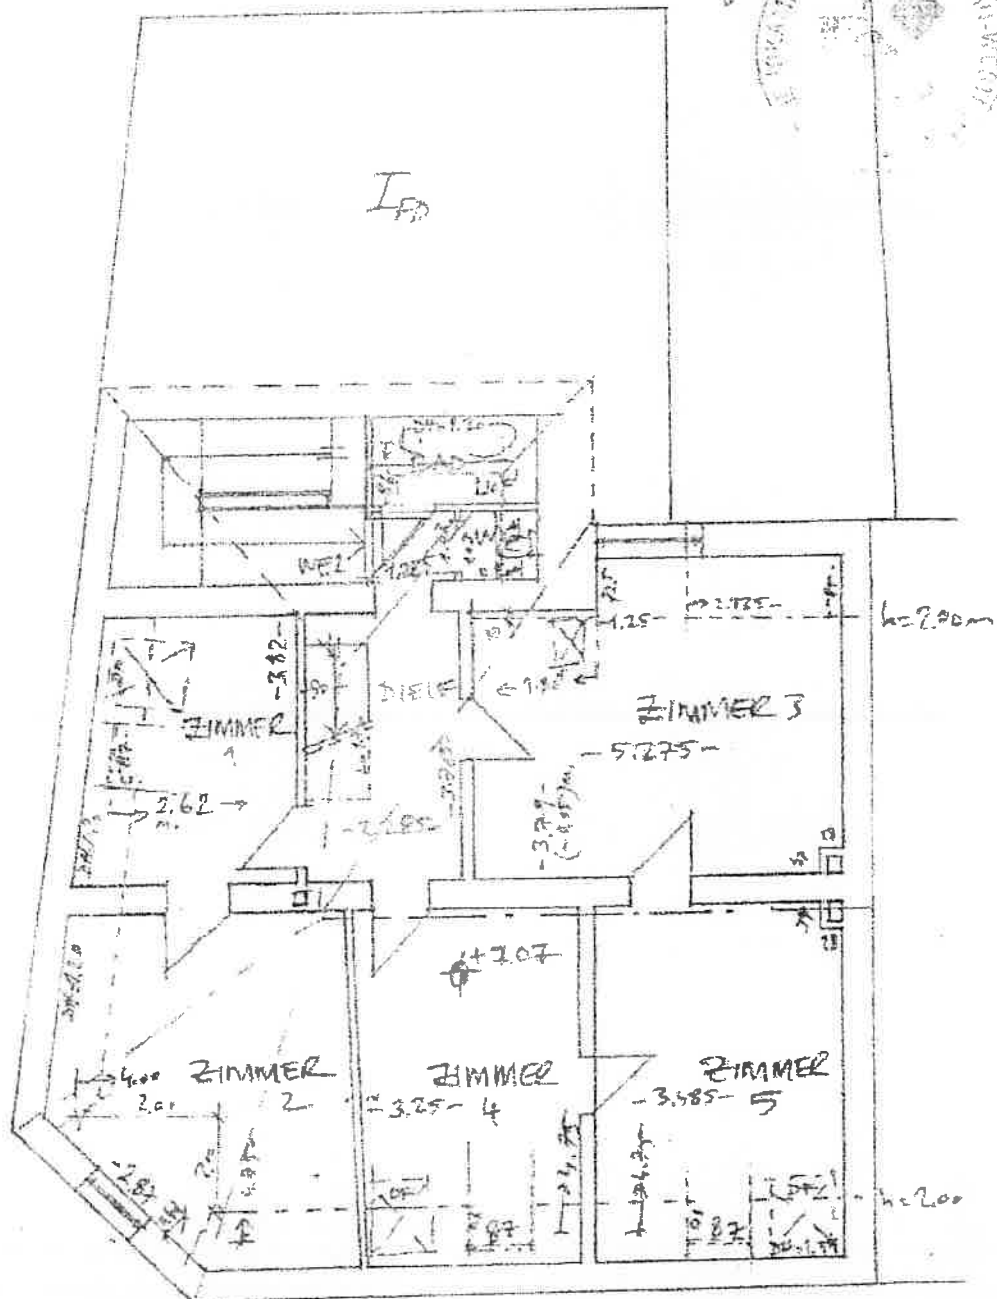


Bv: Eiler Str. 91, 51107 Köln

SPITZBODEN M: 1/109

(BESTANDSPLAN)

ING. ERDBAN KESKIN
CARLBACHSTR. 27
51146 KÖLN & 0183 4060970
INFO@ER-ARCHITEXTUR.DE

Handwritten signature and date: 17.11.20

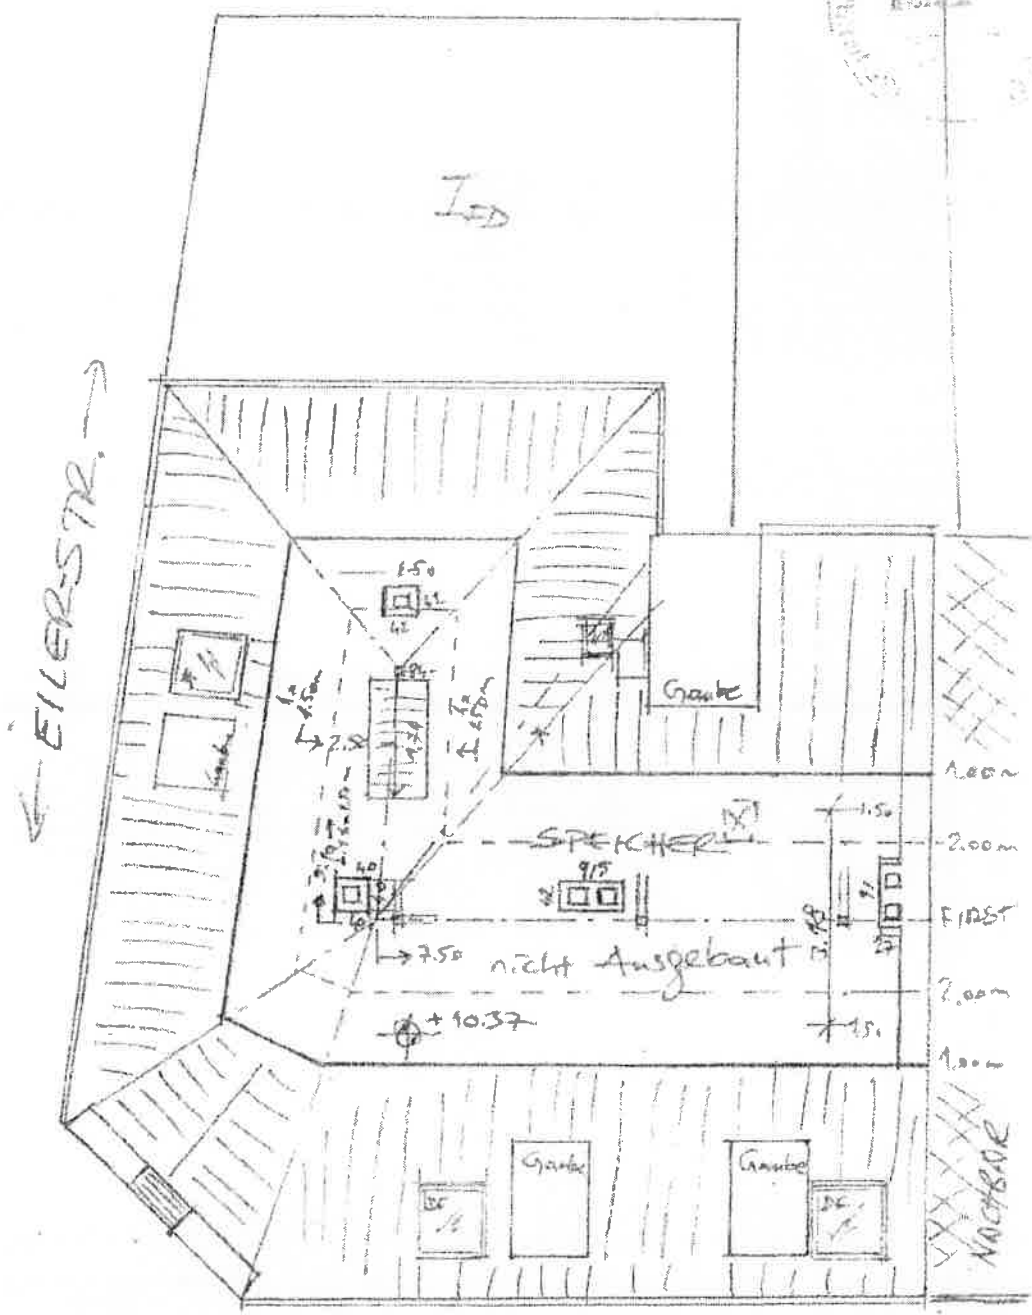

← MARIA STR →